


客户图面


		更改说明		
版本	更改通知	描述	日期	核准
X1		初版发行	11.19/24	David.Guo
X2		更正视图	11.20/24	David.Guo
X3		新增Pin序标识	11.25/24	David.Guo
X4		调整螺丝孔结构及位置	11.27/24	David.Guo

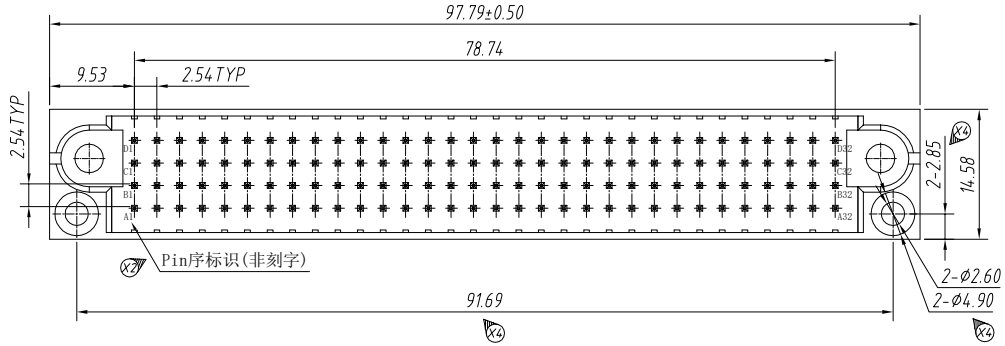


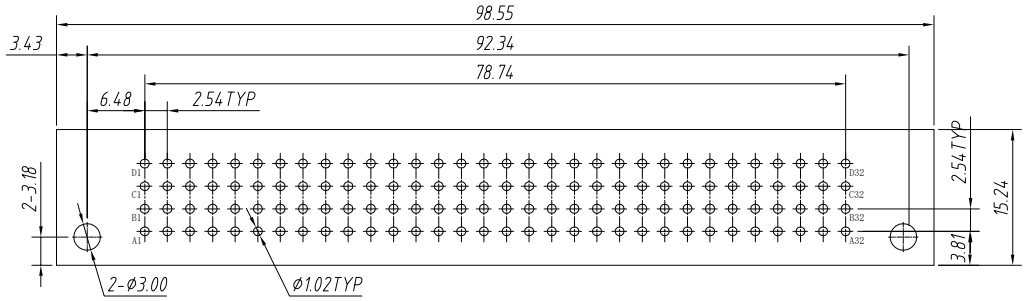

推荐PCB开孔尺寸(公差±0.05)

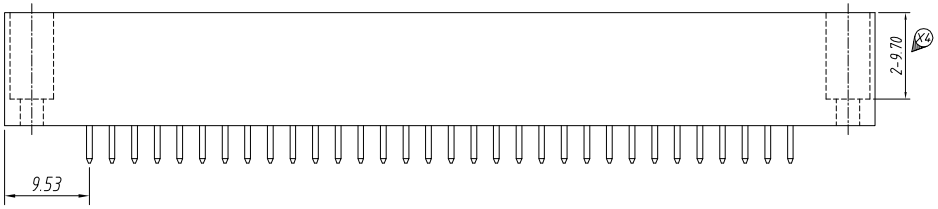

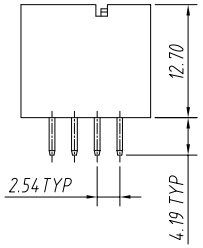

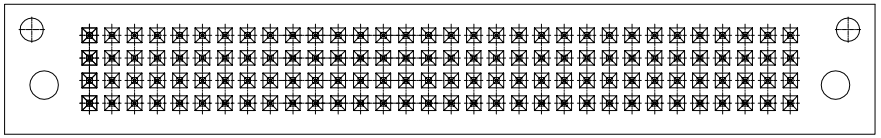

注:
1. 材质:
   A. 端子: 高性能铜合金
   B. 胶壳: 耐高温热塑性塑料. UL94V-0, 黑色.
2. 电镀: 镀金在接触区域,镀雾锡在焊锡区域,整个端子镍底;
3. 电性能要求:
   额定电压: 50V AC;
   额定电流: 2.5A;
   耐电压: 1000V DC 1分钟无击穿;
   绝缘电阻: 2000 MEG OHM MIN;
   接触电阻: ≤20 mΩ;
   工作温度: -40℃ TO +125℃
4. 机械性能要求:
   插拔寿命: 250 次;
5. 包装方式: 吸塑盒包装;
6. 产品符合最新ROHS标准

编号	描述	数量	备注
2	绝缘胶壳	1	耐高温塑胶
1	信号端子	128	高性能铜合金

未注公差

	英制	公制
.X +/-		0.50
.XX +/-		0.35
.XXX +/-		
角度 +/-		3°

材质:

标注单位: ~~英制~~ ~~英寸~~ 公制 毫米

责任人		日期
绘图		
审核		
核准		

文件路径:

第三角投影

深圳市美德龙五金塑胶制品有限公司
东莞市美昕龙五金塑胶制品有限公司

名称: 128S电源连接器(直式插头)

图号: JYP-M128000-VT03R 版本 X4

比例 第 1 页 共 1 页